Спецификация элементов заполнения оконных и дверных проемов 4-го этажа

Номер помеще-ния	Обозначение	Наименование	Кол-во шт.	Масса ед., кг	Примеч.
		Оконные блоки			
ОК-1	Индивидуального изготовления	Оконный блок 2000 х 2170 (h) мм	~~30~~ 29		
ОК-2	Индивидуального изготовления	Оконный блок 1250 х 2200 (h) мм	10		
		Дверные блоки			
1	Индивидуального изготовления	Дверной блок 2800 х 3000 (h) мм	2		
2	ГОСТ 30970-2002	ДПВ Г Б ДВ 2500х1500	6		
3	ГОСТ 30970-2002	ДПВ Г Б ДВ 2100х800 Л	1		
4	ГОСТ 30970-2002	ДПВ Г Б ДВ 2100х800	1		
5	ГОСТ 6629-88	ДГ 21-7 Л	1		
6	ГОСТ 6629-88	ДГ 21-8	1		
		~~Дверные блоки чердака~~			
~~7~~	~~сертиф.ССПБ.RU УП001 В05377~~	~~ДМО-1 (EI-60) 850-1700~~	~~1~~		~~в осях 2-3~~
~~8~~	~~сертиф.ССПБ.RU УП001 В06535~~	~~ЛМО-1 (EI-60) 900-1600~~	~~1~~		~~в осях 9-10~~

1.1

1.2

1.3

1.7

Дверной блок 1

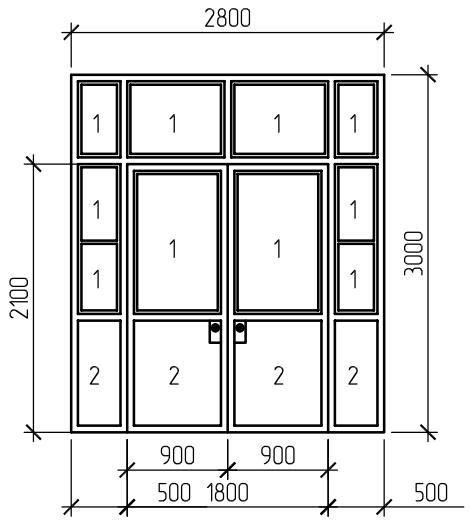

Таблица видов заполнения дверного блока

Поз.	Вид заполнения
1	Одинарное остекление
2	Глухая ПВХ панель

Ведомость отделки помещений 4-го этажа

1.4 1.5 1.6

Наименование или номер помещения	Вид отделки						Примеч.
	Потолок	Пло-щадь	Стена	Пло-щадь	Пол	Пло-щадь	
3; ~~4; 14~~	Подвесной потолок "Байкал"	~~61,2~~ 14,6	Покраска эмалью на всю высоту	~~284,64~~ 50,5	Керамогранитная плитка неглазурованная	~~61,2~~ 14,6	в пом 3 керам плитка на высоту 1.6 м S=24,69 м2
2; 5; 6; 7; 8; 9; 10; 11	Подвесной потолок "Байкал "	392,7	Покраска эмалью на всю высоту	255,3	Линолеум ПВХ на теплозвукоизоли-рующей основе	392,7	
12; 13	Подвесной потолок типа "Люксалон"	25,2	Керамическая глазурованная плитка на всю высоту	83,66	Керамогранитная плитка неглазурованная	25,2	
1	Подвесной потолок "Байкал "	186,7	Покраска краской водоэмульсионной на всю высоту	312,21	Керамическая плитка с шероховатой поверхностью	186,7	
4; 14	Покраска водоэмульс. краской	50,5	Покраска эмалью на всю высоту	120.6	Керамогранитная плитка неглазурованная	50,5	

1.8

1.9

Примечания:

1. Данный лист смотреть совместно с л. АС-23
2. Оконные блоки выполнить из профилей ПВХ белого цвета по ГОСТ 23166-99 с открыванием по типу фрамуг.
   Деталировочные чертежи и монтаж оконнных блоков смотреть л. АС-38,39,40
3. Сопротивление теплопередаче оконных блоков R_0^r должно быть не менее 0,5605 $м^2 С^0/Вт$.
4. Блоки должны быть укомплектованы приборами открывания, подоконными досками толщиной 25 мм и шириной 500 мм, водосливами, системами микропроветривания.
5. Установку оконных блоков производить в соответствии с требованиями ГОСТ 30971-2002, металлическими анкерами, с соблюдением нормативных расстояний между крепежными элементами.
   Откосы проемов оштукатурить.(Площадь см.л. АС-15 п.5)
6. В ходе освежающего ремонта необходимо удалить отслаивающуюся краску, штукатурку, расшить трещины, выбоины и заделать цементно-песчаным раствором М150. (Общую площадь см.л.АС-11 п.6). Стены выровнять.
   После монажа полов угловые стыки закрыть плинтусами.
7. Все дверные блоки должны иметь уплотнения в притворах.
8. При отделке потолка в помещении 2; 5; 6; 7; 8; 9; 10; 11; 3 применять плиты "Байкал" с классом горючести НГ.
9. ~~Площадь демонтируемой штукатурки потолка S=302,3 м2 (толщ.20 мм)~~
10. В местах устройства умывальников выполнить фартук из керамической плитки высотой 0,6 м и шириной 0,8 м у каждого умывальника. Общий расход плитки – 0,48 м2.
11. Двери выходящие на лестничную клетку должны быть обеспечены устройствами самозакрывания. (кол-во на этаже – 2шт.)

						МК 002/01-08-Р-А АС
						МОУ "Гимназия №6" по ул. Федосеева, 16 в Кировском районе г. Перми
1	9		И0009			
Изм.	Кол.уч	Лист	№ док	Подпись	Дата	
Архитектор		Пальчиков				Капитальный ремонт здания гимназии №6 (лит.А)
ГИП		Чумаков				
Проверил						Спецификация элементов заполнения проемов; Ведомость отделки помещний 4-го этажа
Н. контроль		Губанова				

Стадия	Лист	Листов
Р	24	

ООО "ПРОМАКС"

Согласовано

Взам. инв. №

Подп. и дата

Инв. № подл.